


PLANTA ALMOXARIFADO
A: 118,24m²
ESC: 1/50

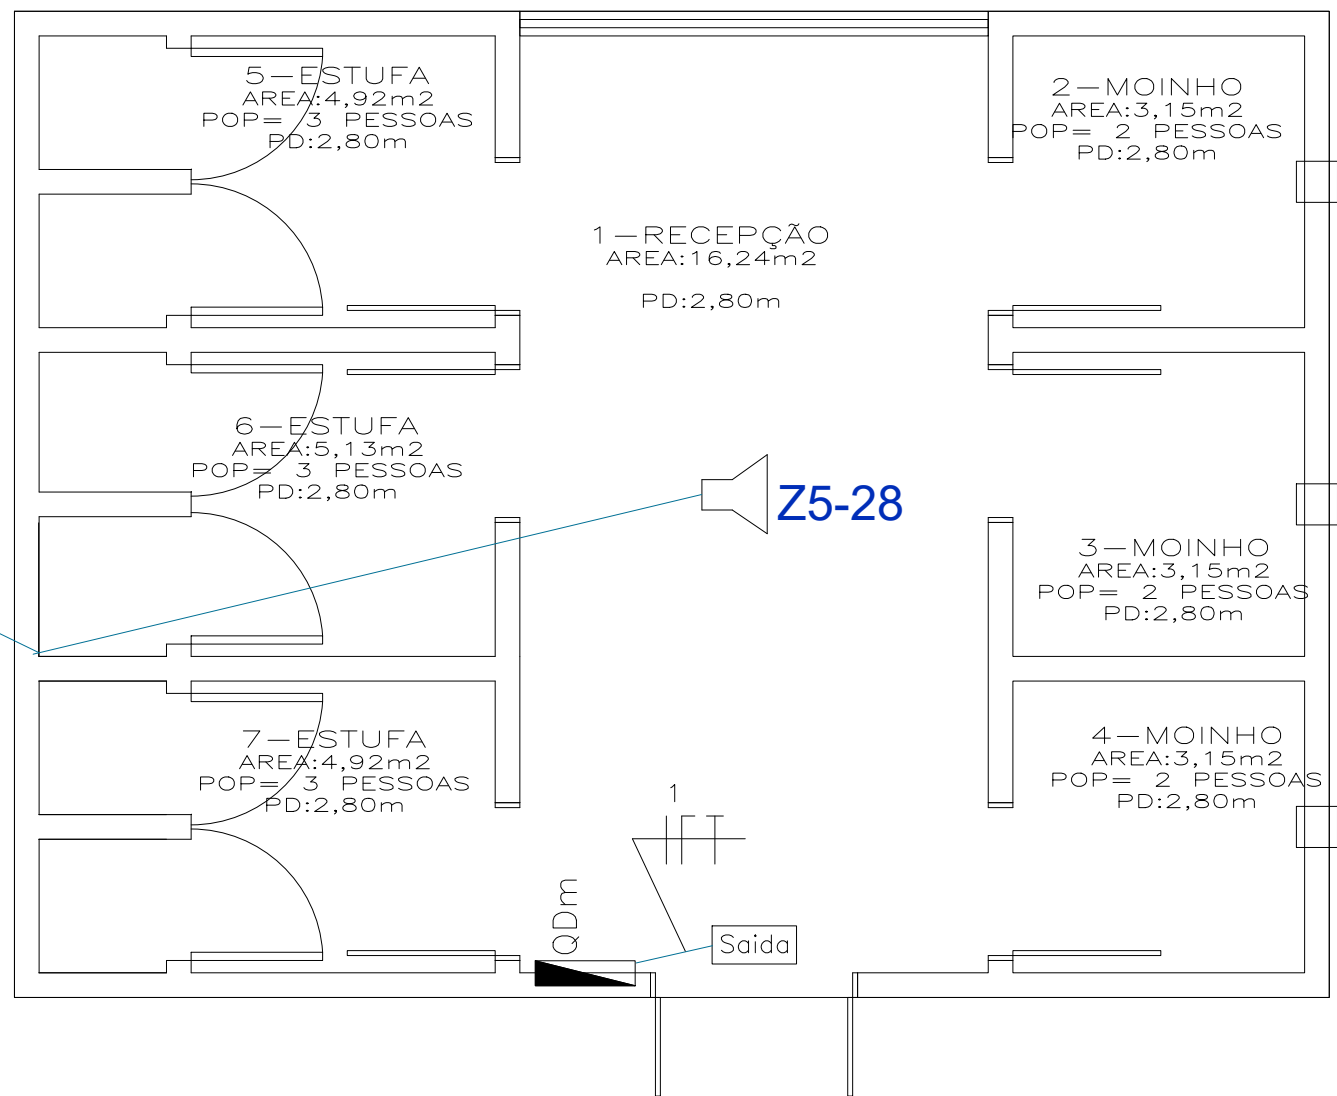

PLANTA MOINHO
A: 48,00m²
ESC: 1/50

TUBULAÇÕES E FIAÇÕES

	CONDUTORES NEUTRO, FASE E TERRA (REDE COMUM)
	TUBULAÇÃO EMBUTIDA EM TETO, Ø21mm ou indicado
	TUBULAÇÃO EMBUTIDA EM PISO, Ø21mm ou indicado

OBS.:

*Verificar no Projeto de Combate à Incêndio a especificação das luminárias e demais equipamentos.


SIMBOLOGIA

- Iluminação de Emergência, Bloco Autônomo fixada na parede a 2,10m, ou teto; caixa 2x4"
- Iluminação de Sinalização de Abandono de Local fixada na parede a 2,10m; caixa 2x4"
- Detector de Incêndio, em teto, castelete 2x4"
- Acionador e Sonorizador de Alarme, caixa 2x4"
- repetidor da Central de Alarme de Incêndio
- Sensor de hexano

* PADRONIZAÇÃO DE CORES DOS FIOS DE CIRCUITOS:

NEUTRO	- AZUL CLARO
TERRA	- VERDE/AMARELO
FASE	- BRANCO

CARIMBOS:



Fone: (45) 3226-0404
End.: Rua Manaus, 1449
Cascavel - PR

PROJETO:		
..... ENG. CIV. EDSON RICARDO MENDES CREA/PR 33686/D - PR RESPONSÁVEL C. GUILHERME		
..... ENG. ELE. ANTONIO ROBERTO GALBIATTI CREA/SP 113193/D - SP RESPONSÁVEL ELÉTRICO		
LOCAL: CHAPECÓ-SC	FASE: AS BUILT	ESCALA: 1:50
OBRA: ALMOXARIFADO E MOINHO	DATA: 09/09/2015	TAMANHO FOLHA: 740X545
PROJETO: ELÉTRICO	REALIZADO POR: BRUNA	Nº PRANCHA:
CONTEÚDO: PLANTA DE ILUMINAÇÃO DE EMERGÊNCIA		
ENDEREÇO: RODOVIA SC-459, KM 05		

01

01

INCÊNDIO



Emitido em 09/09/2015

Projeto Nº DOC (62) ITEM 3 - PROJETO SDAI - 1 PRANCHA/2015 - DGCT (10.55.01.01)
(Nº do Documento: 2)

(Nº do Protocolo: NÃO PROTOCOLADO)

(Assinado digitalmente em 13/04/2023 12:14)

FABIO CORREA GASPARETTO

SECRETARIO

SEO (10.55)

Matrícula: ###152#0

Visualize o documento original em <https://sipac.uffs.edu.br/documentos/> informando seu número: **2**, ano: **2015**, tipo:
Projeto, data de emissão: **12/04/2023** e o código de verificação: **76458674f1**